


R.d. n° 20E

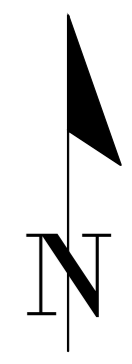


Ce plan ne constitue en aucun cas un plan d'exécution des ouvrages.
 Le fond de plan est issu de plans cadastraux et n'a aucune valeur foncière. La précision des éléments n'est pas compatible avec l'utilisation de ce plan pour exécuter directement les travaux. Les réseaux existants reportés sont issus de renseignements transmis par les concessionnaires. Leur tracé est donné à titre **indicatif** et ne dispense pas les entreprises de réaliser les DICT.

LEGENDE	
	Réseau Eaux Usées
	Réseau Eaux Pluviales
	Regard de visite
	Grille
	Regard de branchement

Commune de Charbonnières-les-sapins

Mise à jour du zonage d'assainissement de la commune de Charbonnières-les-sapins
 récolement des réseaux d'assainissement

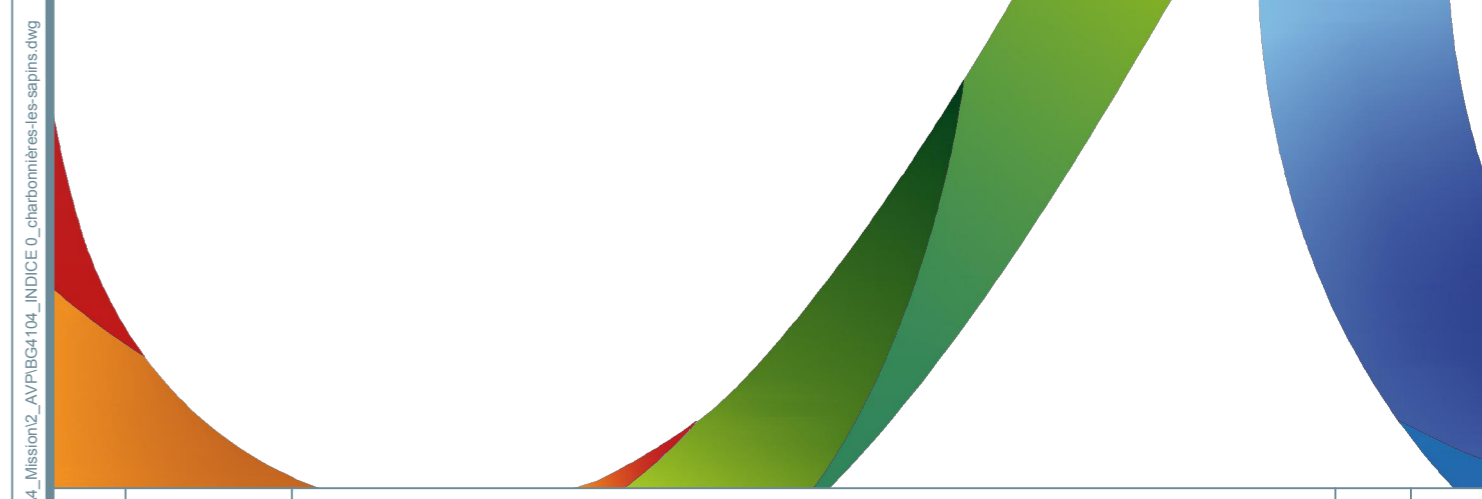

Indice	Date	Description	Dess.	Verif.
0	31.10.2014	Première édition	SJ	ML

RECOLEMENT DES RESEAUX

Echelle	N° d'Affaire	Plan N°	récolement sud
1/500	BG 4104		
Plan de masse			



Agence de BESANCON - Le Pulsar - 4 chemin Ermitage - 25000 BESANCON - Tel. 03 81 52 38 38, Fax 03 81 41 09 96 - www.naldeo.fr

Date édition : 04/11/2014 Chemin d'accès : L:\Maitrise d'ouvrage\BES-Lengrain\BG 4104 Charbonnières - plan zonage - Mission_2_A\PIB\BG104_INDICE_L_Charbonnières-les-sapins.dwg