


Ce plan ne constitue en aucun cas un plan d'exécution des ouvrages.
 Le fond de plan est issu de plans cadastraux et n'a aucune valeur foncière. La précision des éléments n'est pas compatible avec l'utilisation de ce plan pour exécuter directement les travaux. Les réseaux existants reportés sont issus de renseignements transmis par les concessionnaires. Leur tracé est donné à titre indicatif et ne dispense pas les entreprises de réaliser les DICT.

LEGENDE	
	Réseau Eaux Usées
	Réseau Eaux Pluviales
	Regard de visite
	Grille
	Regard de branchement

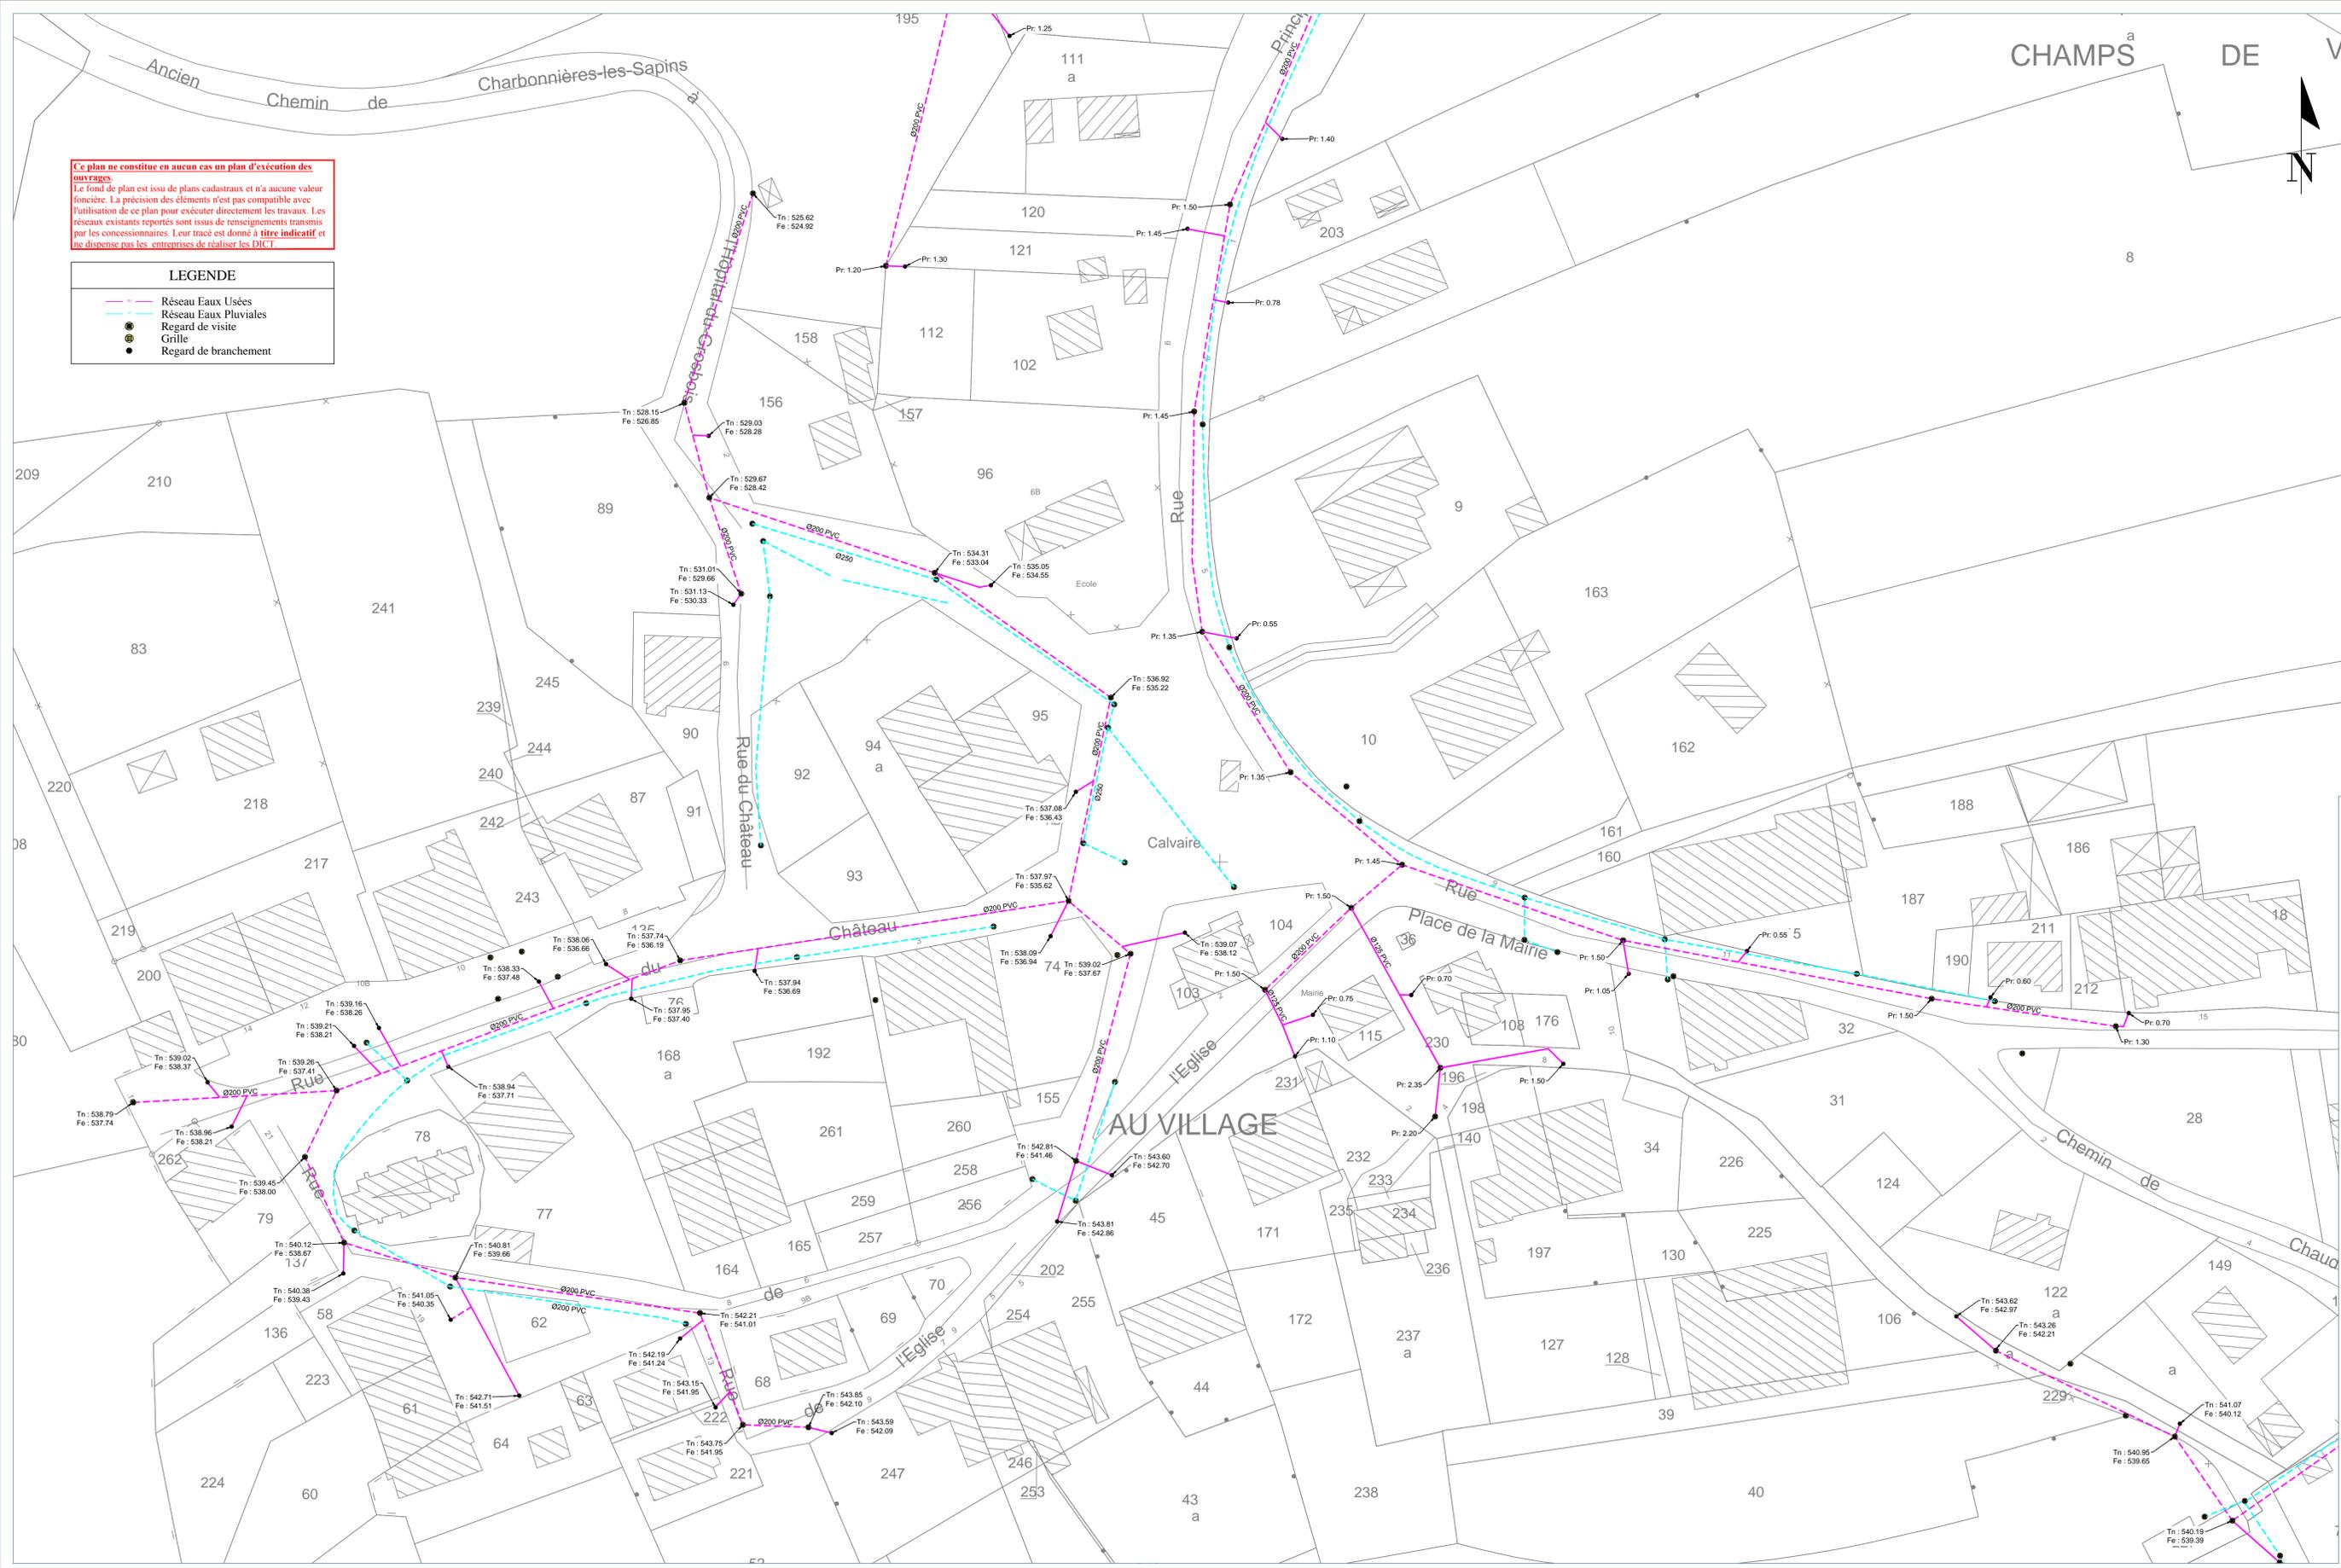

Commune de Charbonnières-les-sapins

Mise à jour du zonage d'assainissement de la commune de Charbonnières-les-sapins
 récolement des réseaux d'assainissement

0	31.10.2014	Première édition	SJ
Indice	Date	Description	ML
RECOLEMENT DES RESEAUX			
Echelle	N° d'Affaire	Plan N°	
1/500	BG 4104	récolement ouest	
Plan de masse			
Agence de BESANCON - Le Pulsar - 4 chemin Ermitage - 25000 BESANCON - Tel. 03 81 52 38 38, Fax 03 81 41 09 96 - www.naldeo.fr			