




VORGES LES PINS (25)

Plan du réseau d'assainissement

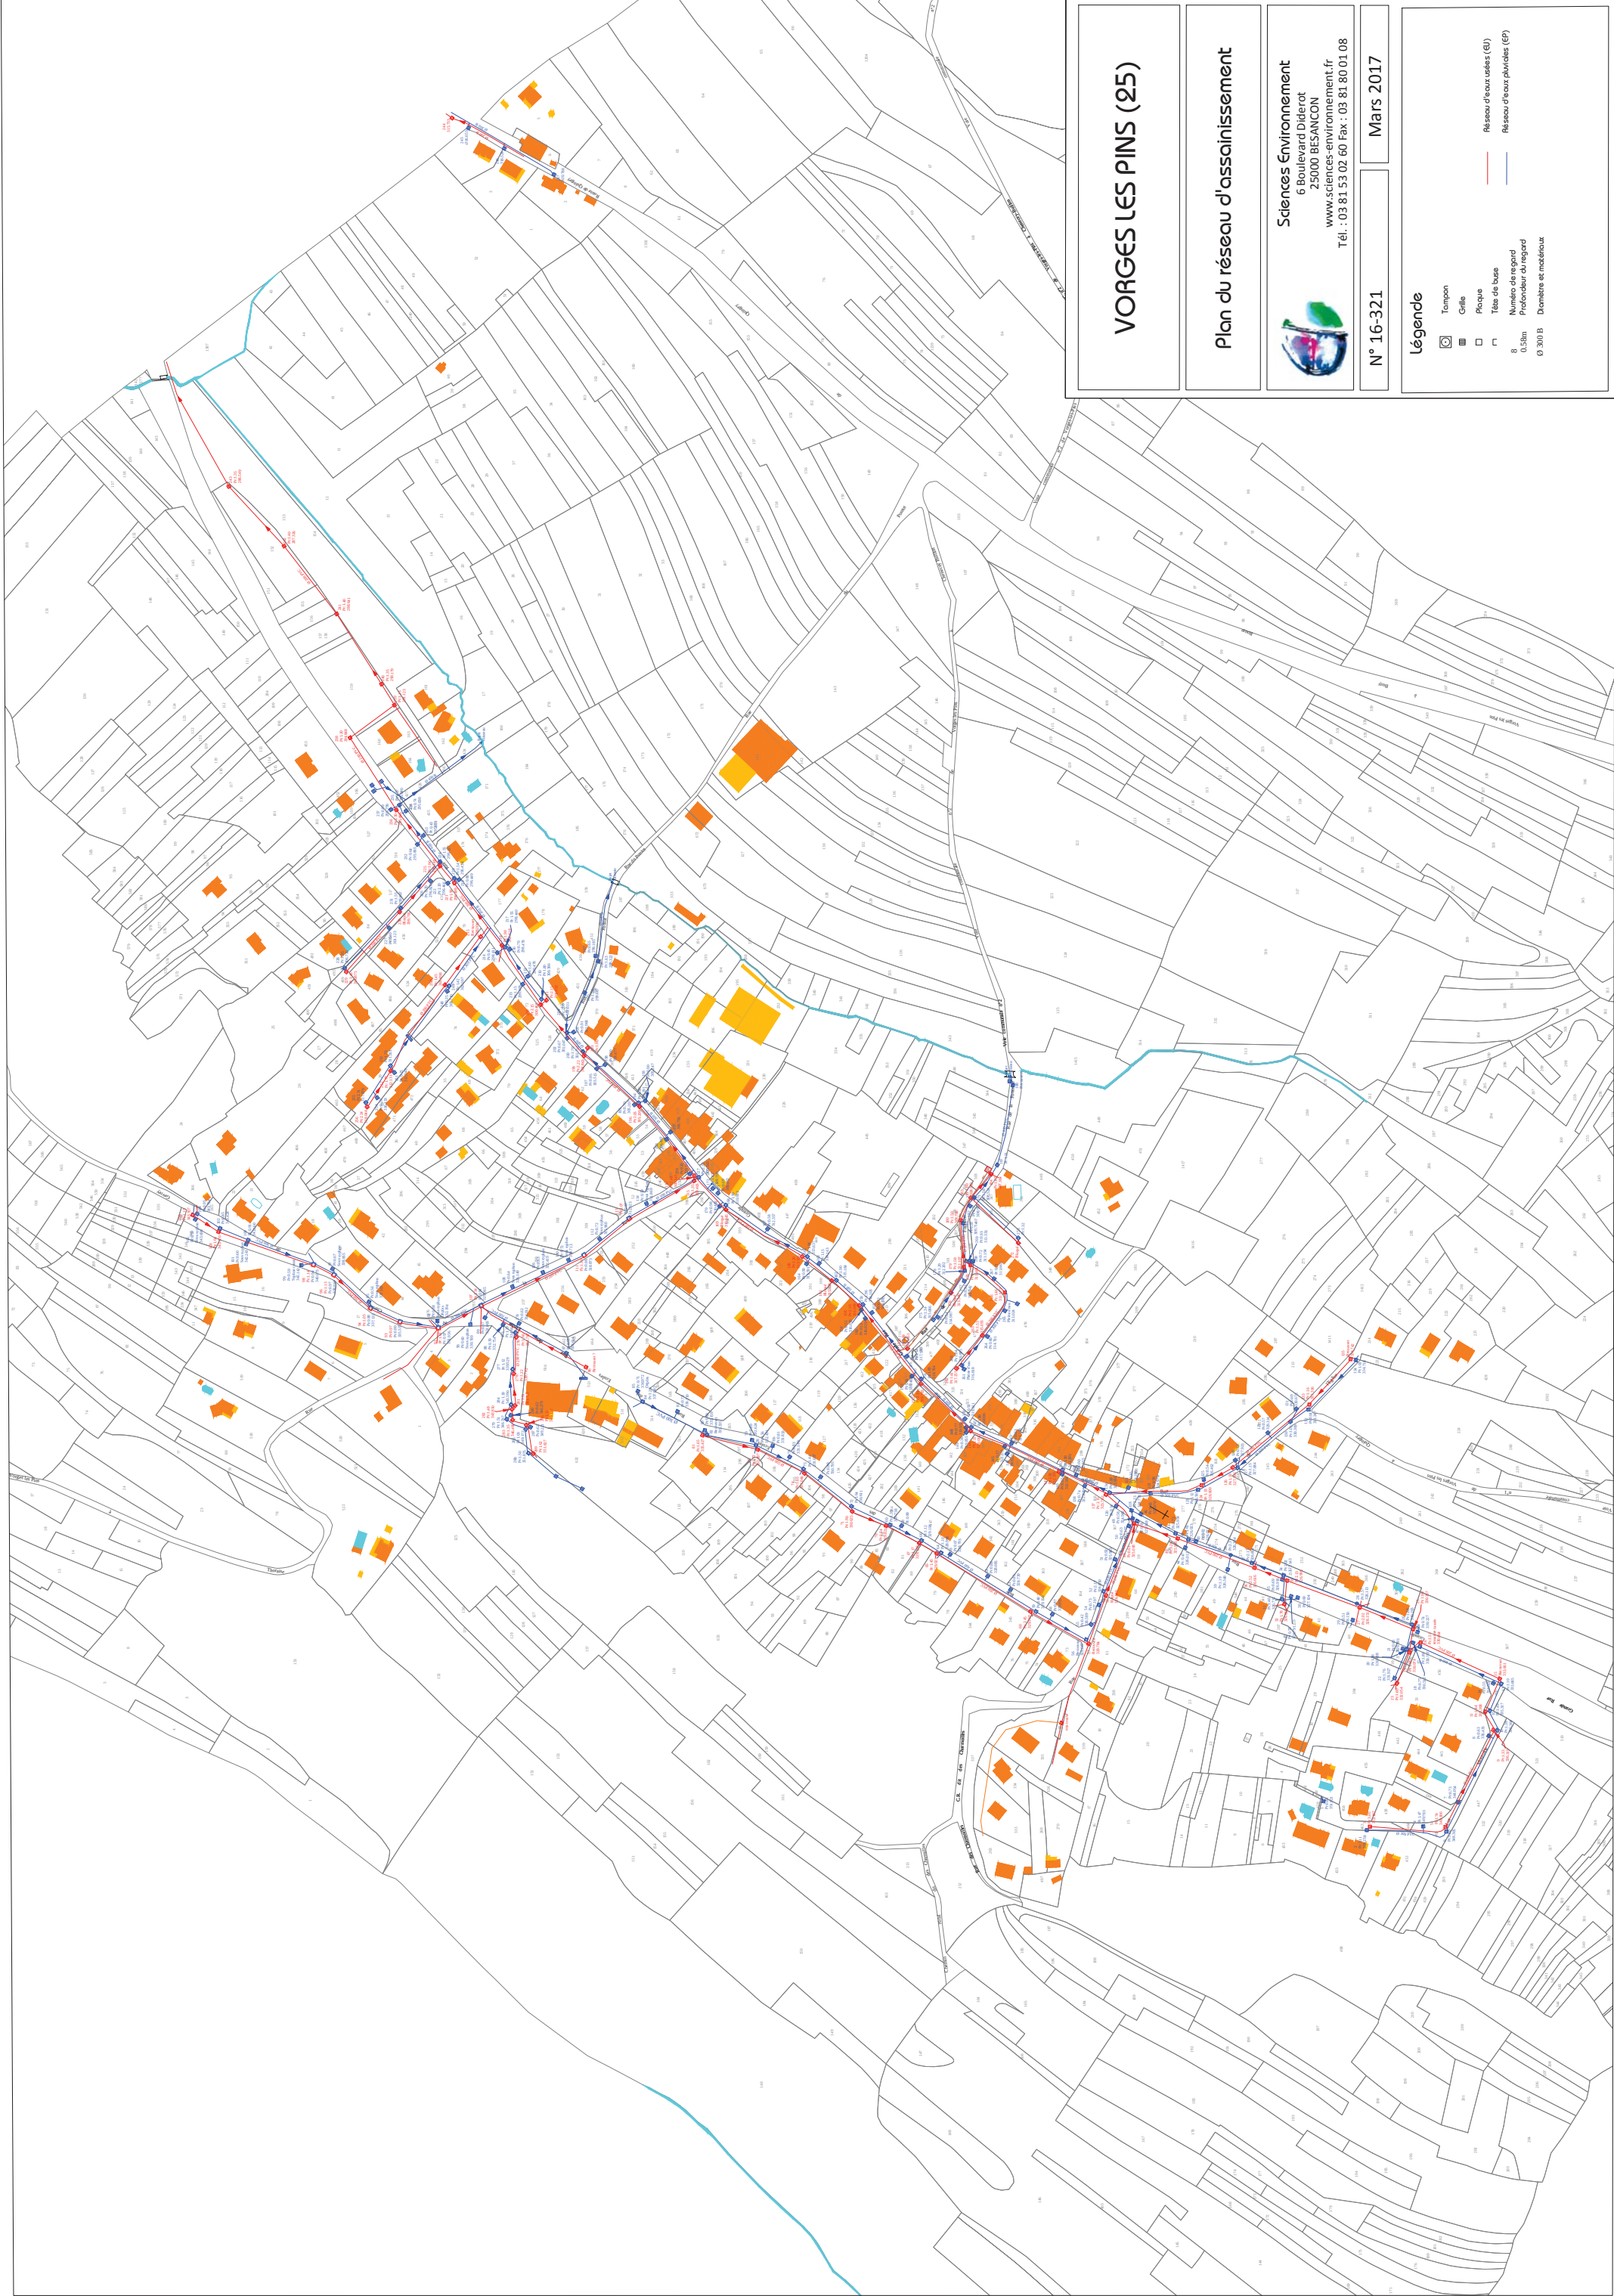

Sciences Environnement
6 Boulevard Diderot
25000 BESANCON
www.sciences-environnement.fr
Tél. : 03 81 53 02 60 Fax : 03 81 80 01 08

N° 16-321

Mars 2017

Légende

	Toupin		Réseau d'eaux usées (EU)
	Grille		Réseau d'eaux pluviales (EP)
	Plaque		
	Tête de buse		
	Numero de regard		
	Profondeur de regard		
	Diametre et materiau		