Département de Côte d'Or

COMMUNE de comblanchien

CENTRALE D' ENROBE LES ROCHERONS

Plan de recolement

ROUGEOT
Charte qualité
Z.I. Route de 28
21160 MARSANNAY
Tél. : 03.80.51.89.00
Fax : 03.80.51.89.02

Ind.	Date	Nature des modifications

Echelle : 1 / 200

30 septembre 2022

Référence : fichier description
2022-09-30 Comblanchien centrale
2022-09-30 Plan de recolement
comblanchien centrale topo.dwg

Tracé :
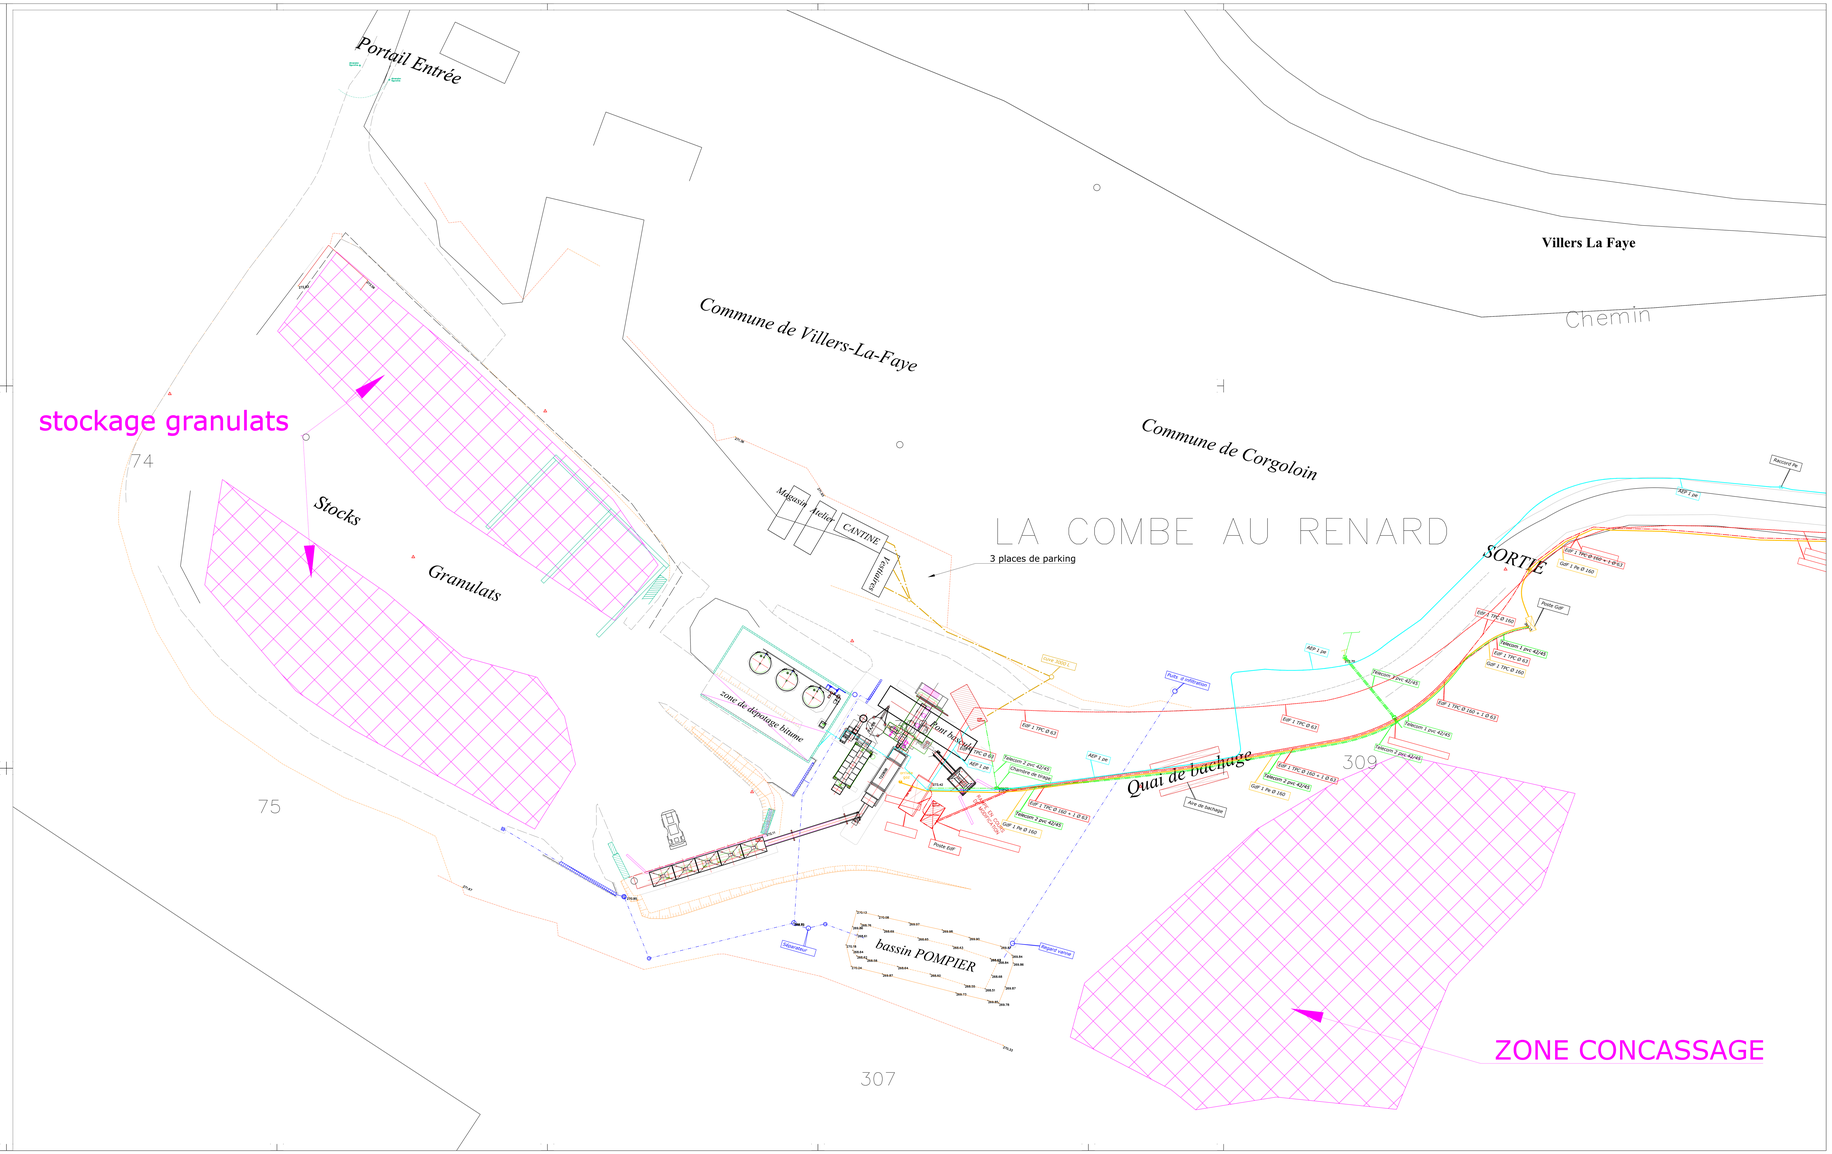
Dessinateur :